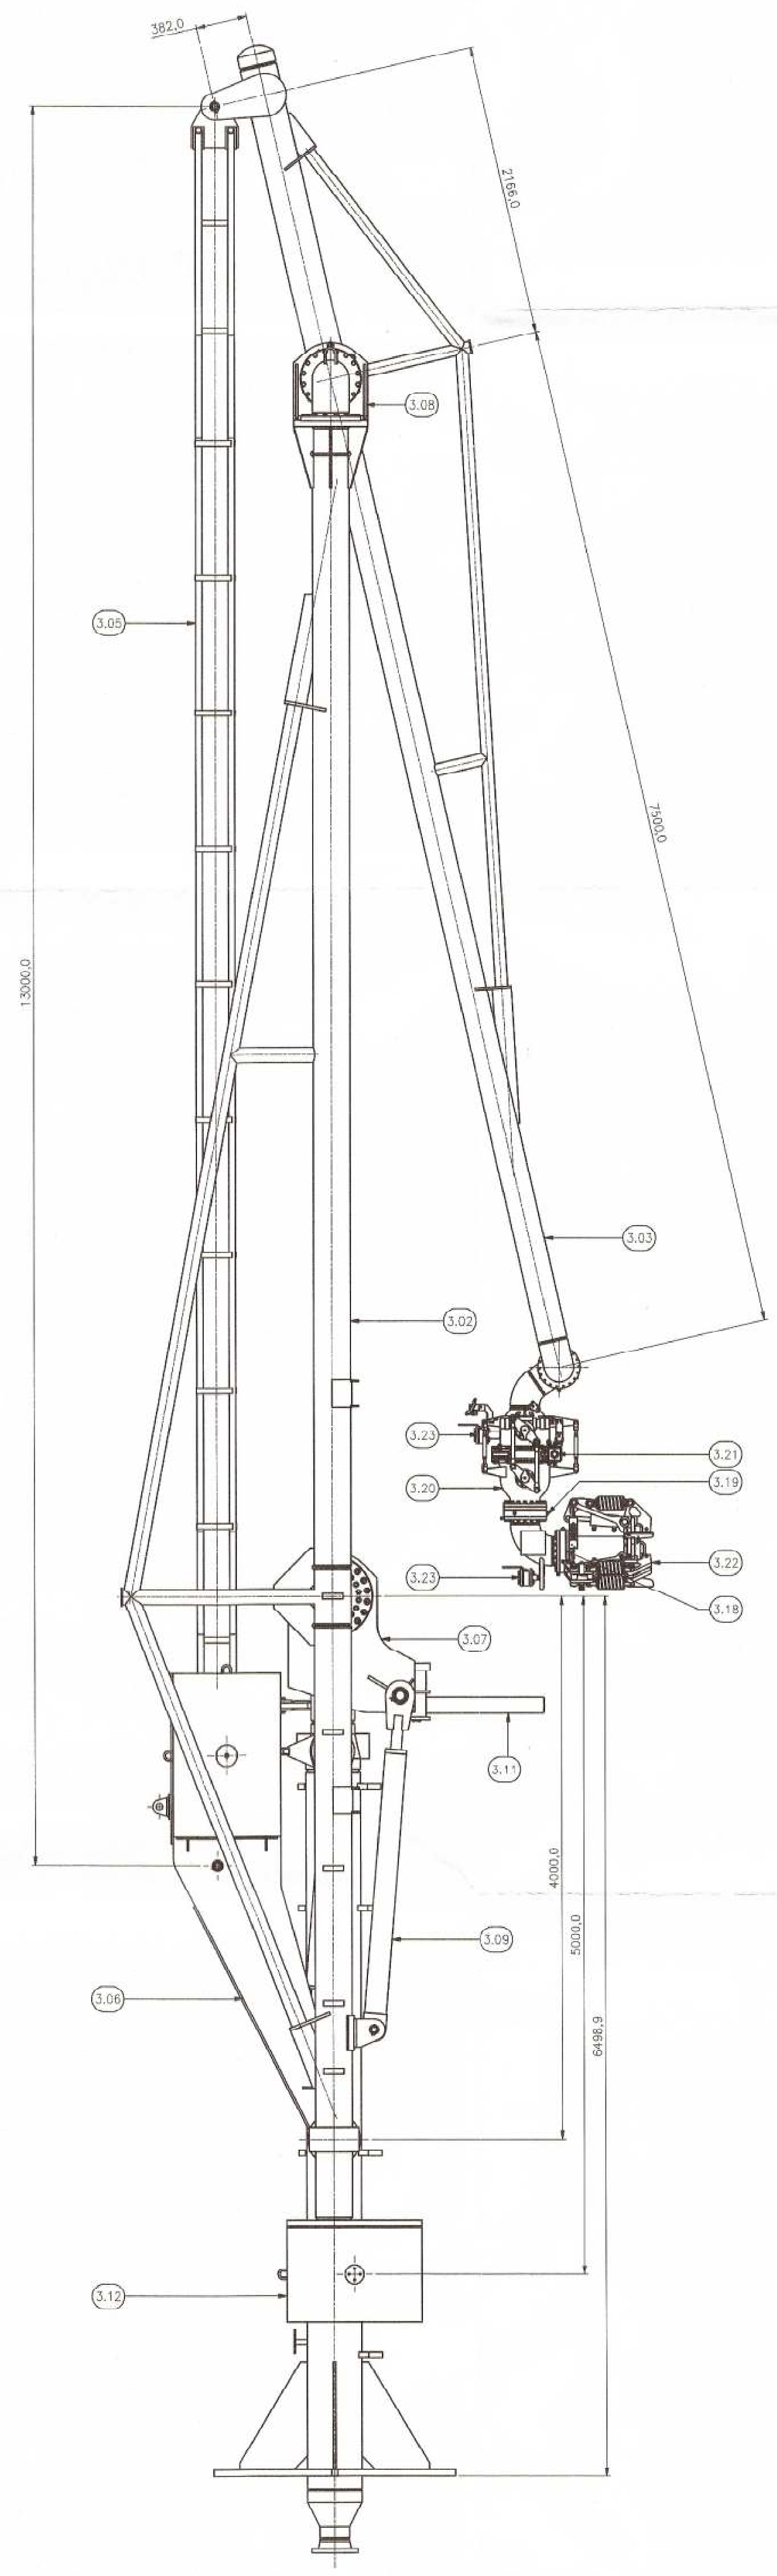
382,0
2166,0
7500,0
13000,0
4000,0
5000,0
6498,9
3.05
3.08
3.03
3.02
3.23
3.21
3.19
3.20
3.22
3.18
3.23
3.07
3.11
3.09
3.06
3.12

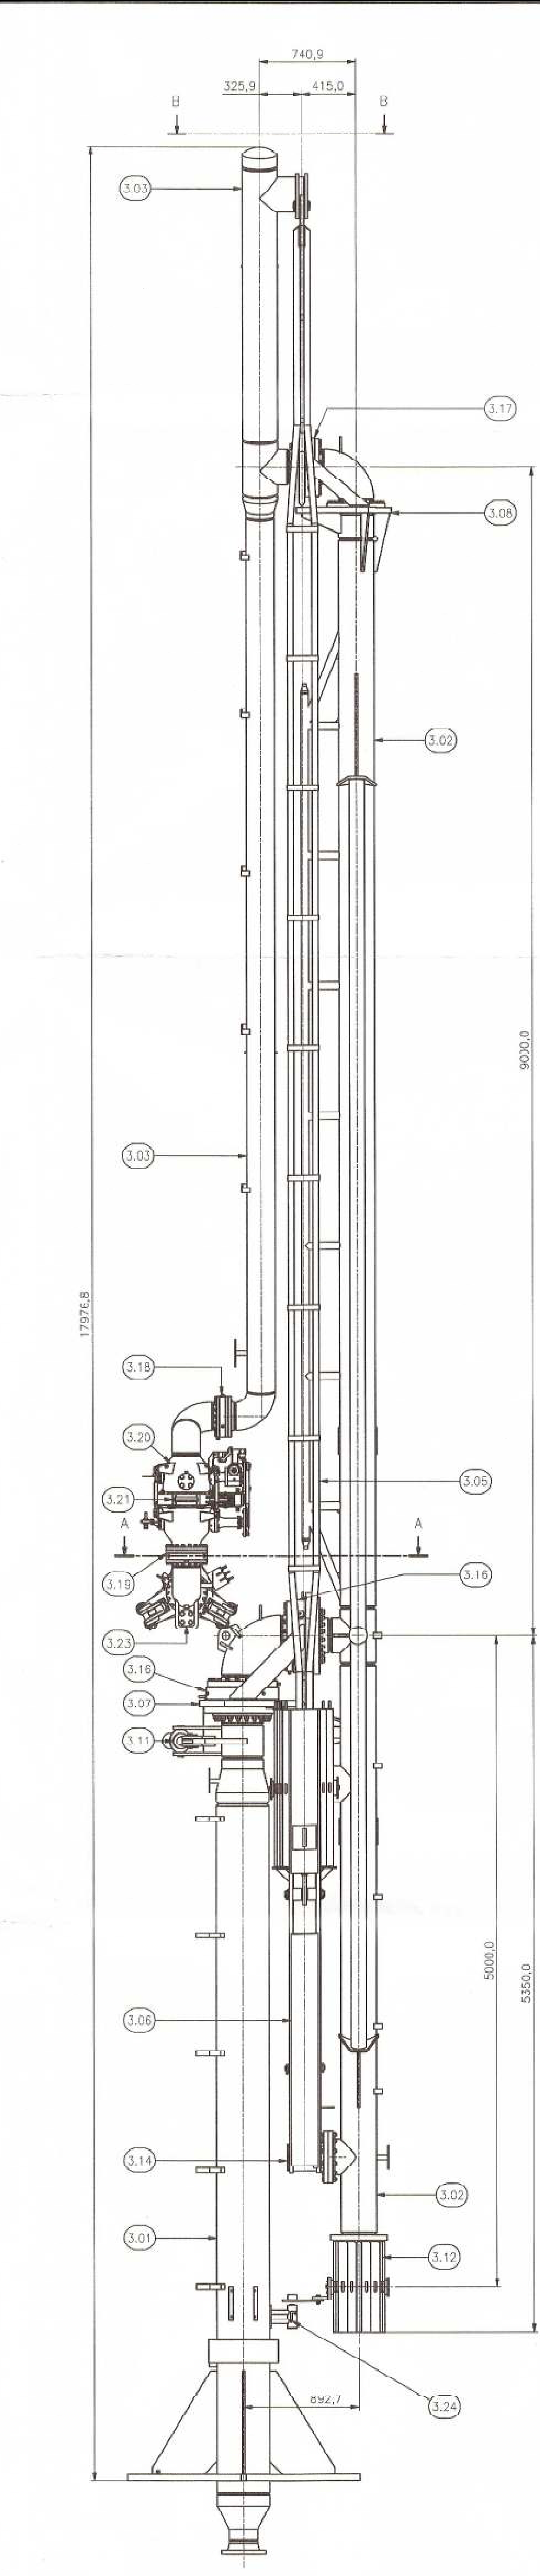
740,9
325,9
415,0
B
B
3.03
3.17
3.08
3.02
9030,0
17976,8
3.03
3.18
3.20
3.05
3.21
A
A
3.19
3.16
3.23
3.16
3.07
3.11
5000,0
5350,0
3.06
3.14
3.02
3.01
3.12
892,7
3.24

Sez. A-A
(1:10)

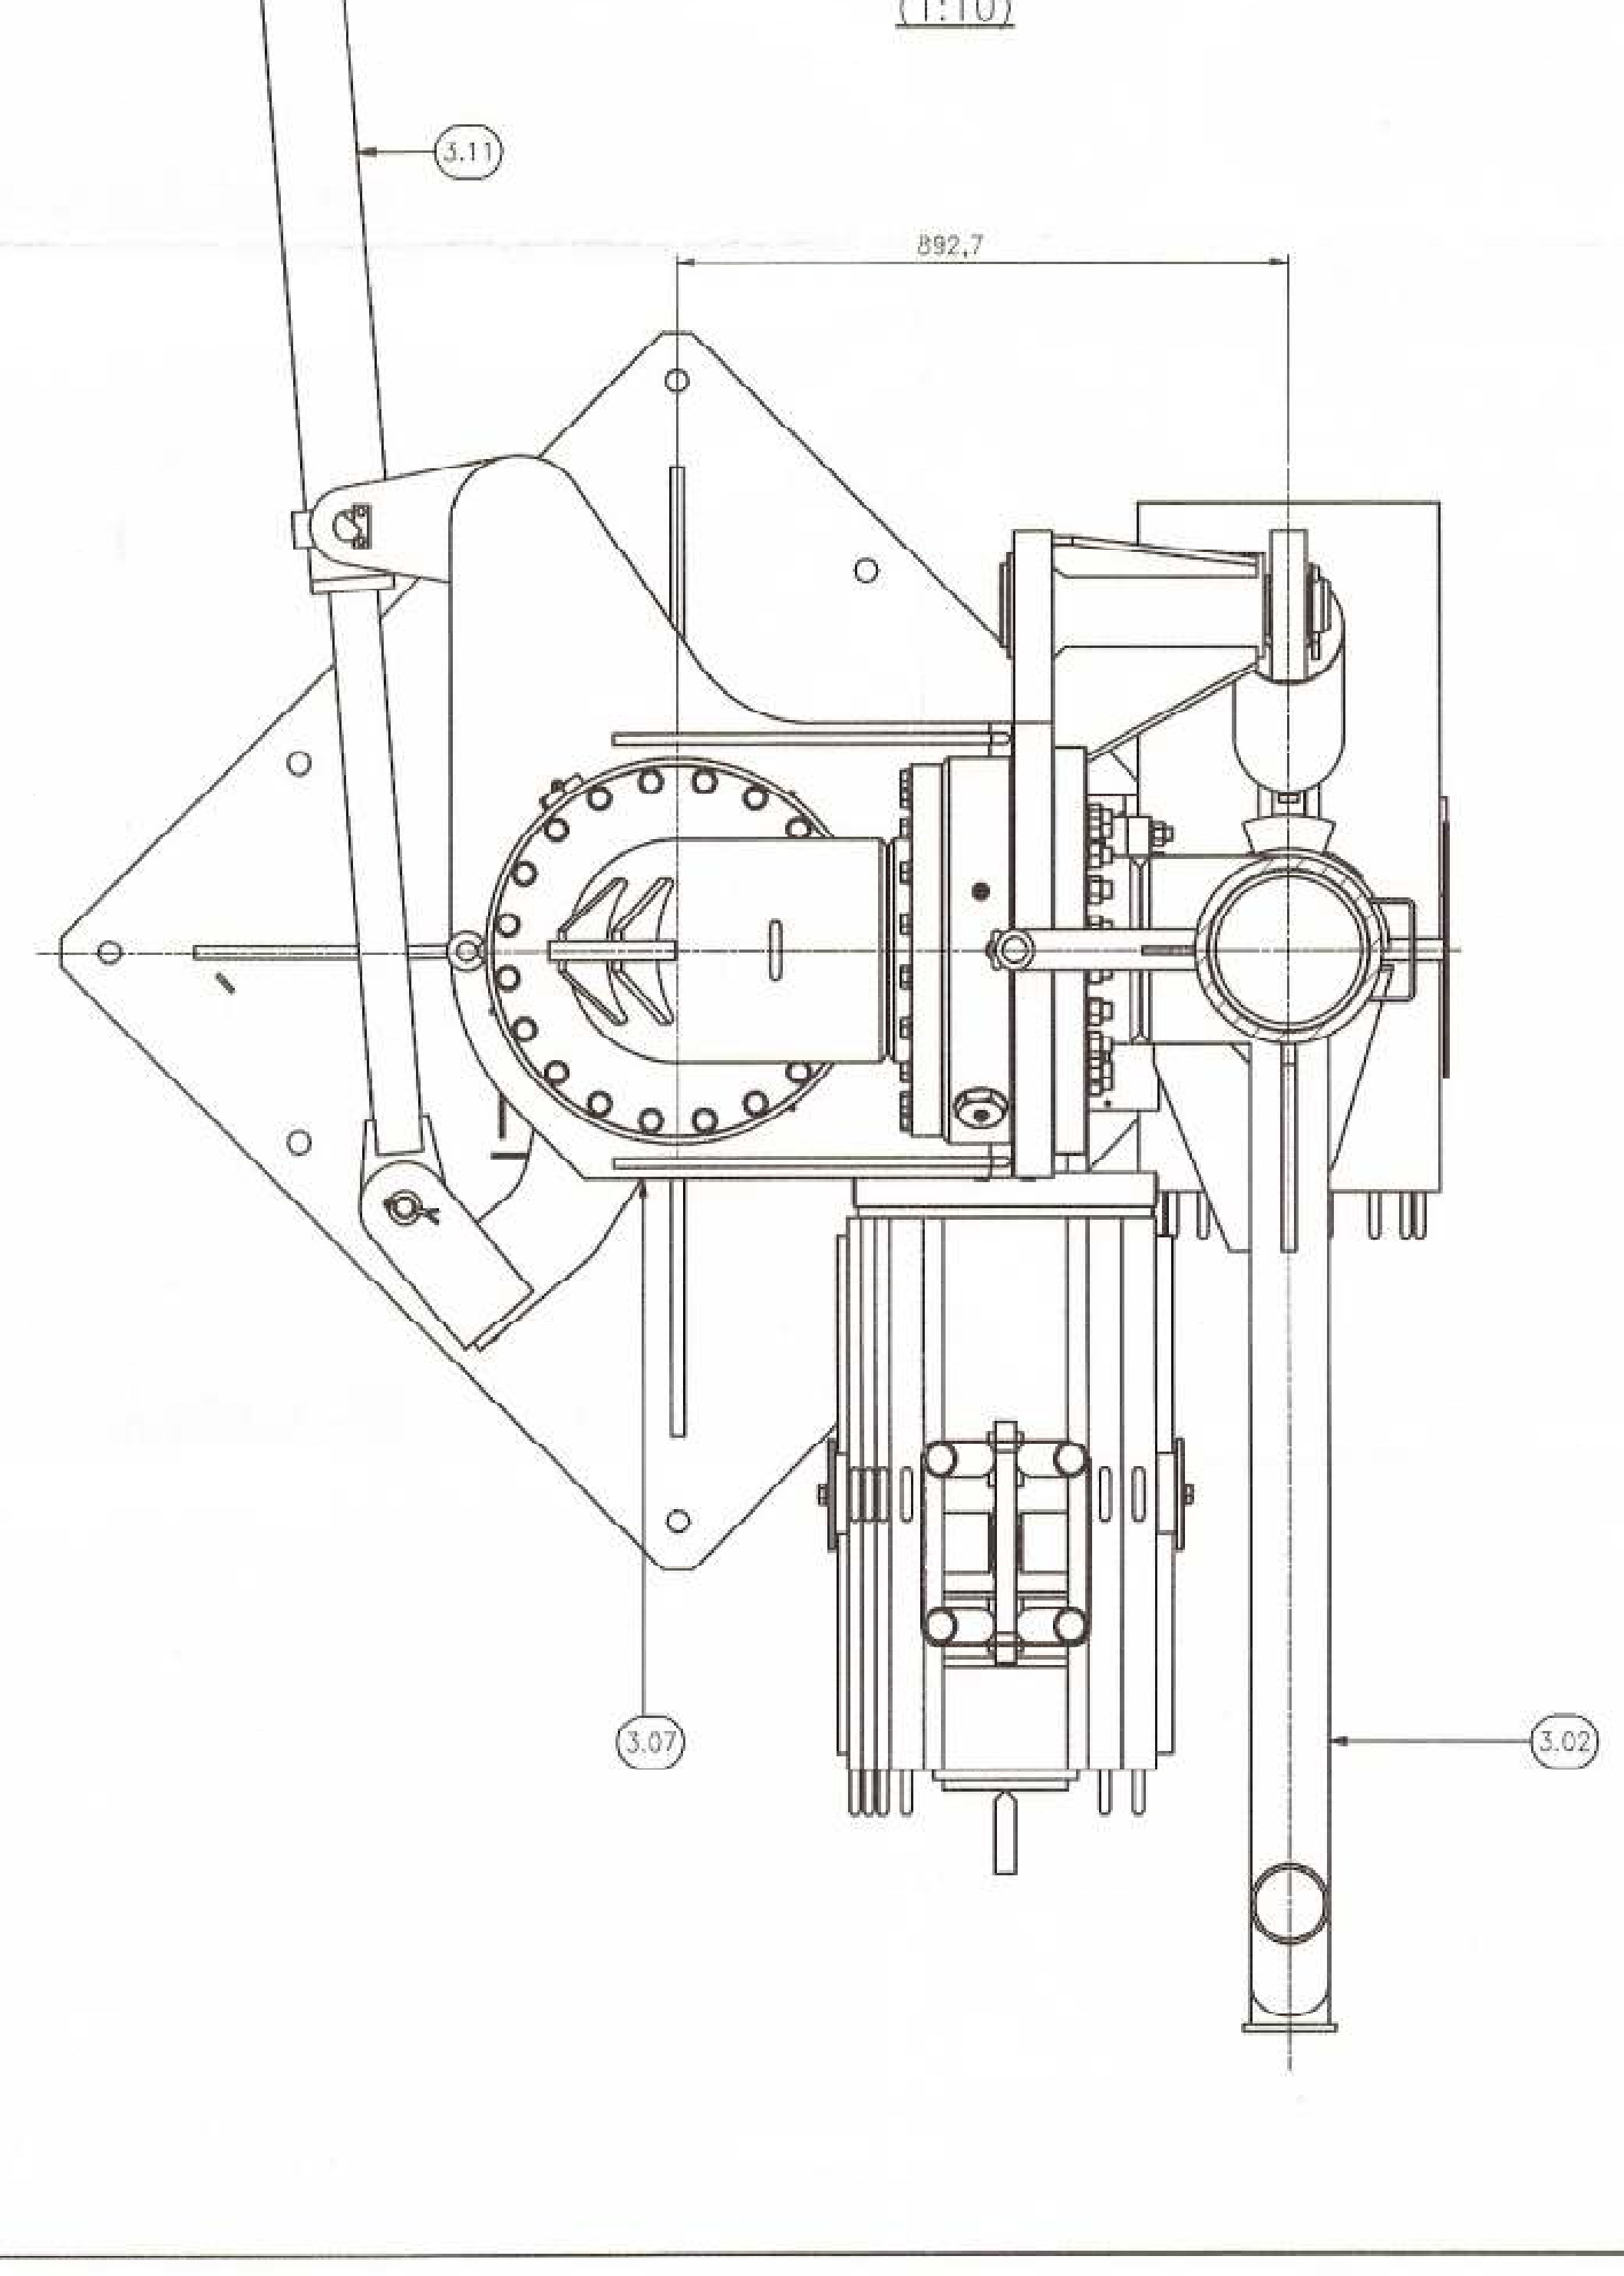
3.11
892,7
3.07
3.02

Vista da B
(1:10)

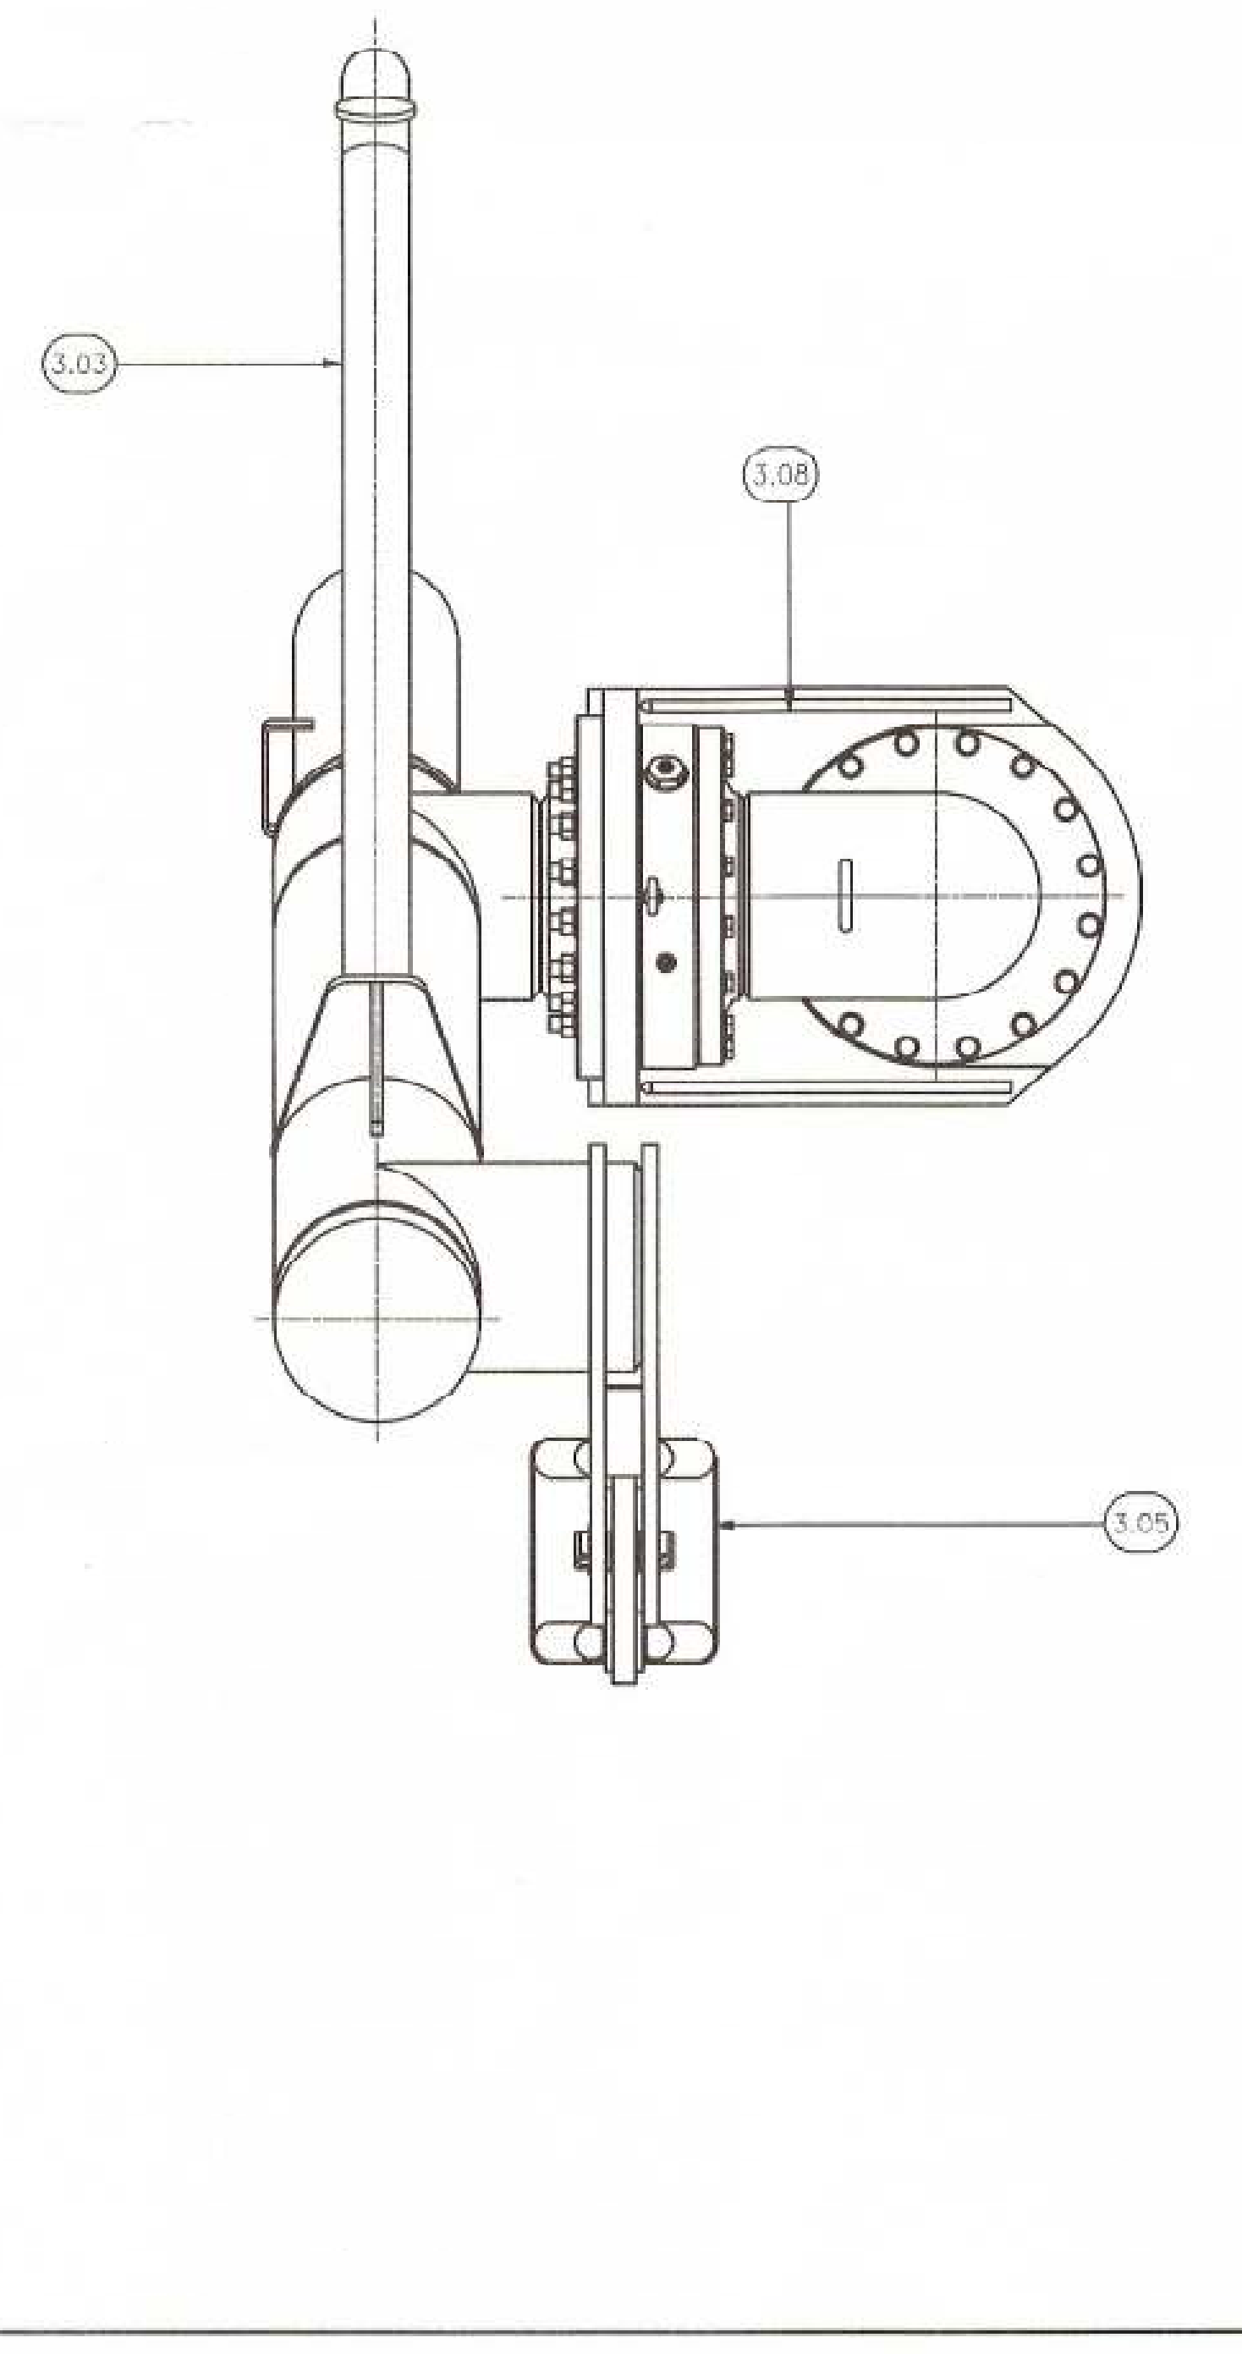

DISEGNI DI RIFERIMENTO REFERENCE DRAWINGS	N°

COMPONENTI COSTRUTTIVI

–	ITEM	DESCRIPTION	Q.TY	MATERIAL	DRAWING	KG
	3.01	COLONNA	1		E79-DM-004	2107,5
	3.02	BRACCIO INTERNO	1		E79-DM-005	2537,8
	3.03	BRACCIO ESTERNO	1		E79-DM-006	858,2
	3.04	GIUNTO TRIPLO	1		E79-DM-007	785,2
	3.05	BIELLA	1		E79-DM-008	280,8
	3.06	MANOVELLA	1		E75-DM-009	1213,0
	3.07	SQUADRA TESTA COLONNA	1		E79-DM-010	1117,6
	3.08	SQUADRA APEX	1		E79-DM-012	388,9
	3.09	CILINDRO B.I.	1		E79-DM-014-C	191,1
	3.10	CILINDRO B.E.	1		E79-DM-015-C	164,1
	3.11	CILINDRO ROTAZIONE	1		E79-DM-016-C	75,9
	3.12	CONTRAPPESI FISSI	1		E79-DM-017	1954,2
	3.13	CONTRAPPESI MOBILI	1		E79-DM-018	1570,4
	3.14	GRUPPO PERNO	1		E79-DM-019	53,6
	3.16	GIUNTO 12" HD	2		E79-DM-036	
	3.17	GIUNTO 10" MD	1		E79-DM-031	
	3.18	GIUNTO 8" LD	2		E79-DM-032	
	3.19	GIUNTO 8" LD CON ISOLAMENTO DIELETTRICO	1		E79-DM-033	
	3.20	DBV DN 8" ANSI 300#	1		E79-DM-034-C	
	3.21	ERC DN 8" ANSI 300#	1		E79-DM-035-C	
	3.22	QC/DC 8" ANSI 300#	1		E79-DM-036-C	
	3.23	VALVOLA DI DRENO DN 1"	2			
	3.24	BLOCCO MECCANICO	1			

PESO TOTALE: 13325,4 kg

DATI DI PROGETTO
DESIGN DATA

PRODOTTI: GPL
PRESSIONE DI PROGETTO: 40 barg
PRESSIONE DI TEST: 60 barg
TEMPERATURA D PROGETTO: -10 °C / +50 °C

NOTE
NOTES

1) I PESI NON VISUALIZZATI IN TABELLA SONO COMUNQUE COMPRESI NEL CONTO DEL PESO TOTALE.

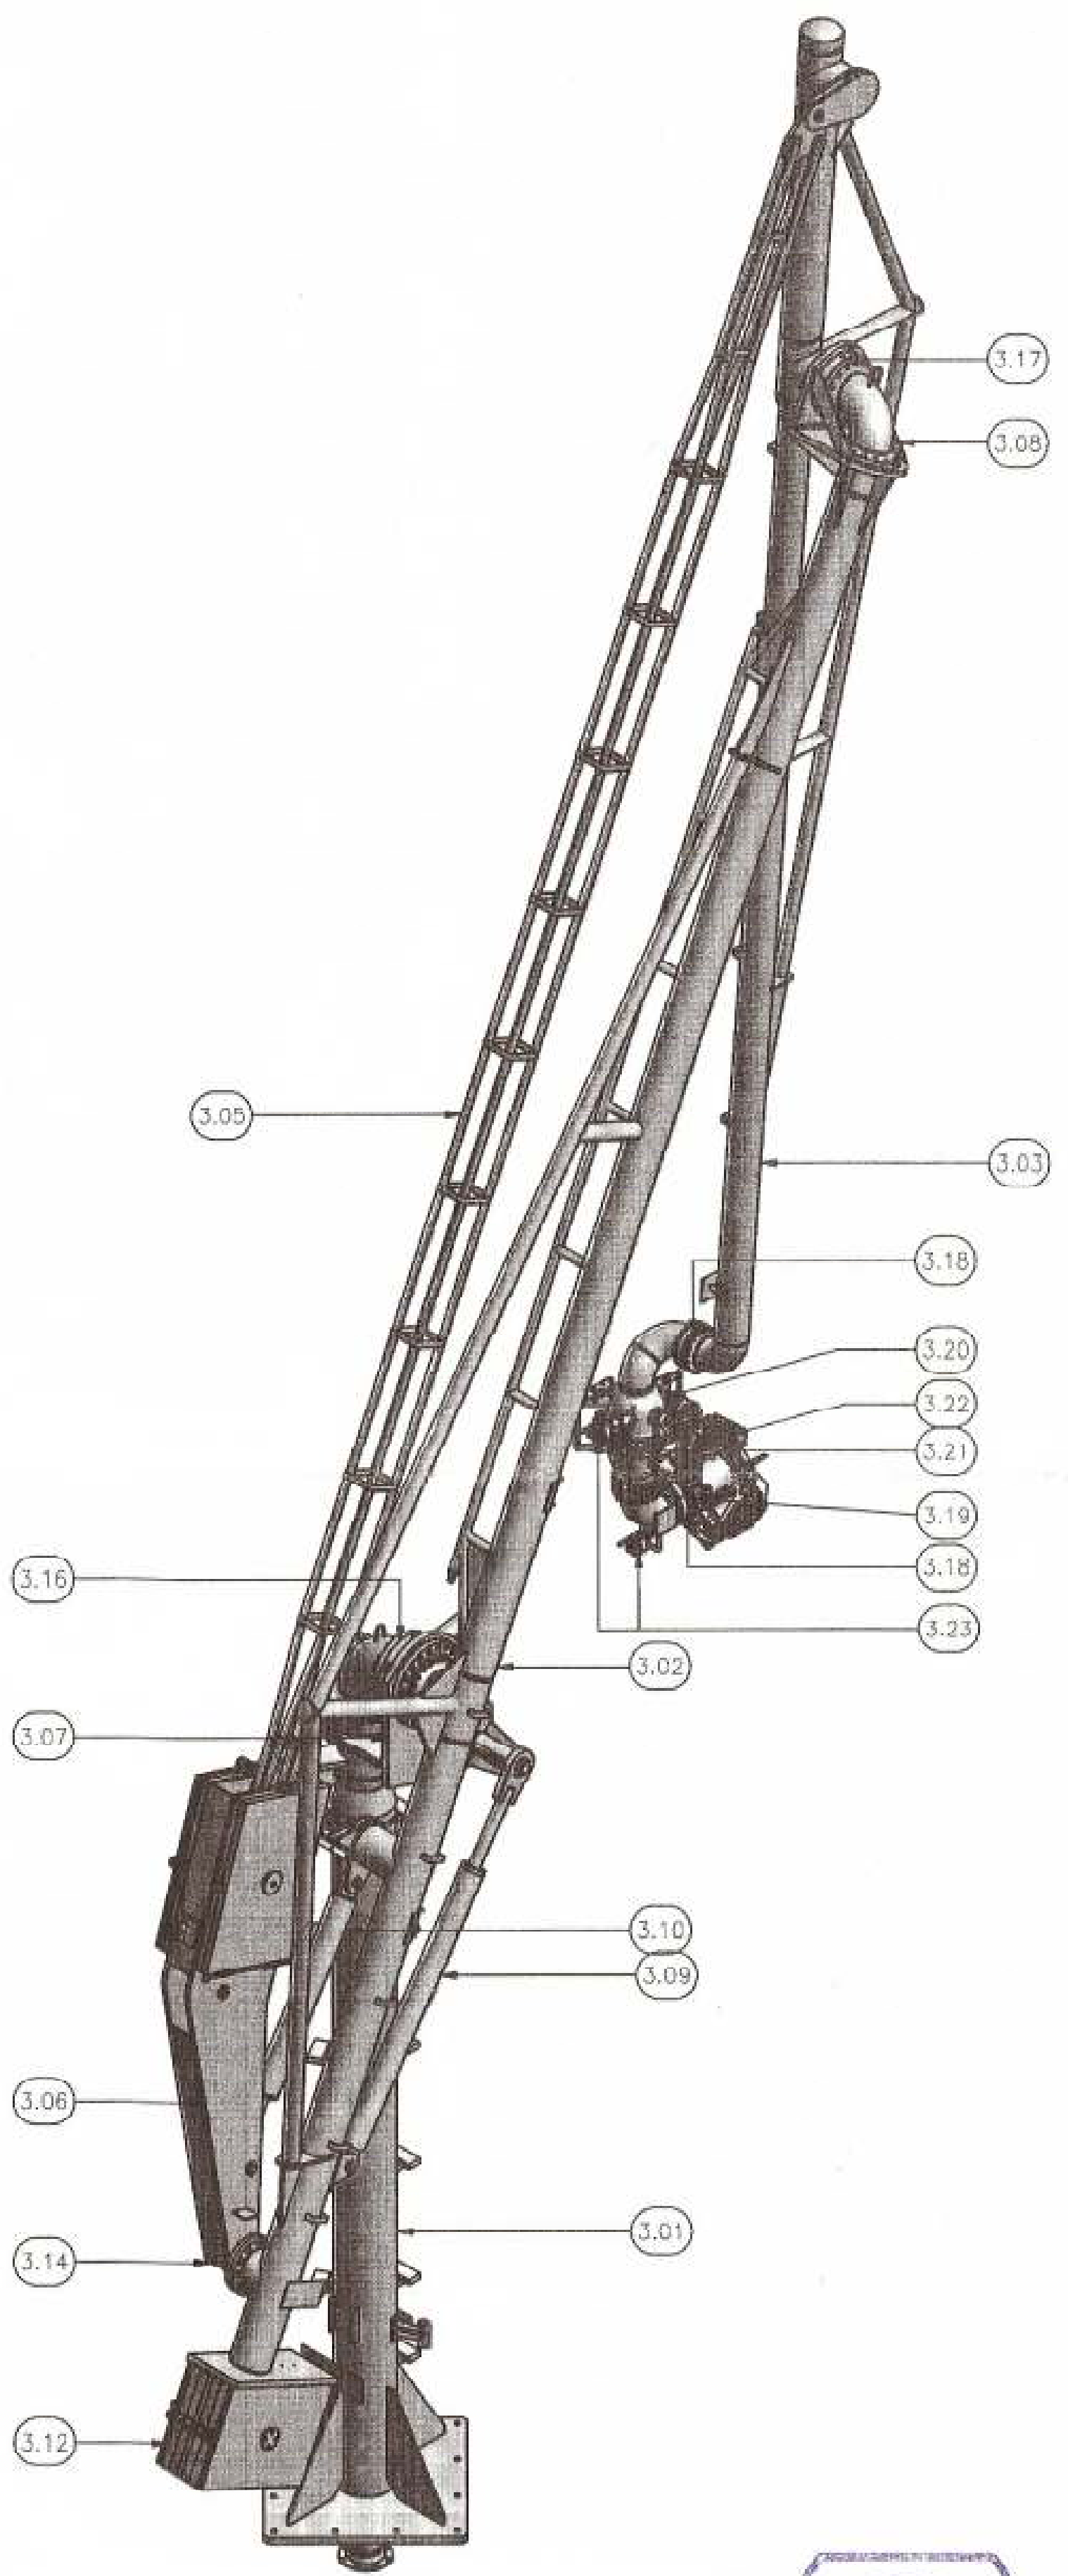
3.17
3.08
3.05
3.03
3.18
3.20
3.22
3.21
3.19
3.18
3.23
3.16
3.02
3.07
3.10
3.09
3.06
3.01
3.14
3.12

INGEGNERE
PIER ANTONIO QUIRICI
N° 385

ALLEGATO "18"

REV REVISION	DATA DATE	DESCRIZIONE DESCRIPTION	DISEGN. PREPARED	CONTR. CHECKED	APPROV. APPROVED
2	01/09/11	EMESSO COME COSTRUITO	TOS	ROS	LAS
1	27/01/11	EMESSO PER COSTRUZIONE	TOS	ROS	LAS
0	08/11/10	EMESSO PER COMMENTI / APPROVAZIONE	TOS	ROS	LAS

FLEXA

Sede Operat.: V.le Bezzi, 2
Sede Legale: Via Fruo, 24
20146 - MILANO (Italy)
E-mail : [illegible]
Tel. +39-02-89694148
Tel. +39-02-45409104
Fax +39-02-89694214
Website: [illegible]

DISEGNO N° / DWG N°: E79-DM-003-C
FG. / Sheet: 1 /DI / of: 1

CLIENTE / CUSTOMER: CONSORZIO OPERATORI GPL DI NAPOLI
COMMESSA / JOB: E 79

TITOLO / TITLE: REVISIONE BRACCIO DI CARICO E IMPIANTO P.O.68
BRACCIO DI CARICO 8" 300#
ASSIEME MECCANICO

SCALA / SCALE: 1:25
DIS. CLIENTE N° / CUST. DWG N°: